Commune de
ZELLWILLER

Cabinet de géomètres Claude ANDRES
1 rue de Pully
67210 OBERNAI
Tél. : 03 88 95 64 51
cabinet.andres@wanadoo.fr

Commune de ZELLWILLER

Lotissement "Domaine du Heckengarten"

Plan de récolement
RESEAUX HUMIDES

Ind	Modifications	Date
A	Edition originale	05/04/2023
B		
C		
D		
E		
F		

Numéro d'affaire : n°

Numéro de DT : n°

Référence certification: n° 7134187/A-1

Géoréférencement: RGF93 CC49

Appareil de mesures: Trimble S3 (n°91510889)
Trimble R10-2 (n°5834F00332)

L'incertitude maximale de positionnement du ou des tracés des réseaux est de 2.5 cm en planimétrie (X, Y), et de 4 cm en altimétrie (Z)
Classe de précision: A (Uniquement pour les réseaux levés)

Echelle: 1/200 | Date : 05/04/2023

EUROVIA

EUROVIA ALSACE-LORRAINE
13, Route industrielle de la Hardt-67129 MOLSHEIM
TEL 03.88.47.99.19 – FAX 03.88.38.88.97
MAIL molsheim@eurovia.com

Dessiné par : --- | Vérifié par : FGN

Fichier: Zellwiller récolement2.dwg

LEGENDE
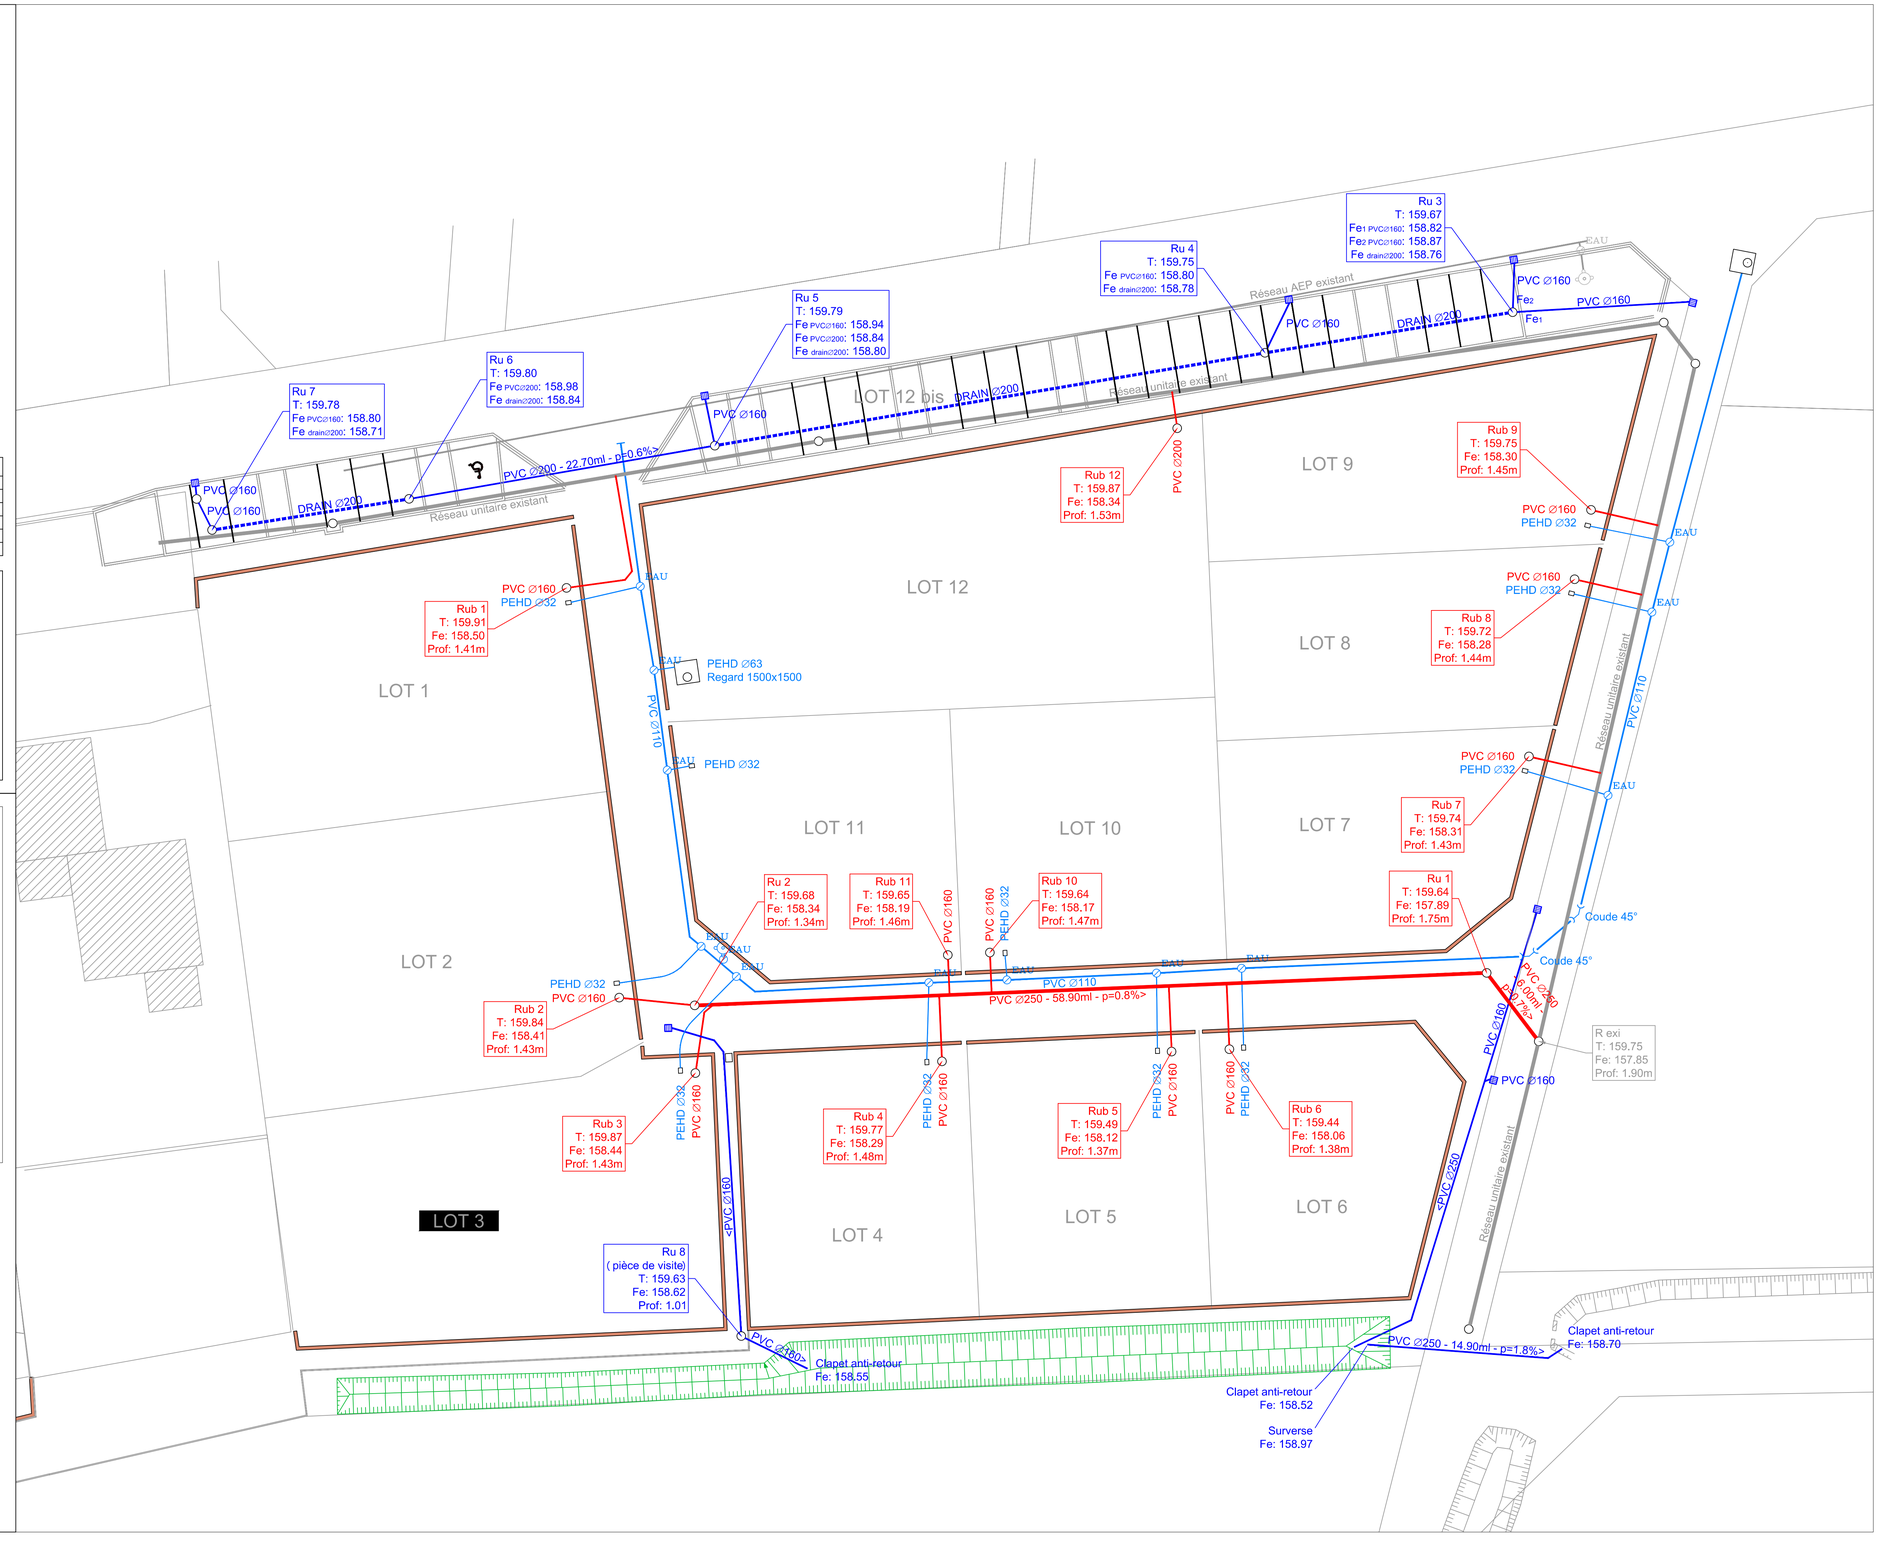
- Eaux pluviales
- Drain
- Eaux usées
- Eau potable
- Réseau existant
- Avaloir
- Poteau incendie
- Bouche à clé